

Récépissé de DT
Récépissé de DICT

Au titre du chapitre IV du titre V du livre V (partie réglementaire) du Code de l'environnement et de la section 12 du chapitre IV du titre III du livre V de la 4^{ème} partie (partie réglementaire) du Code du travail

Destinataire

Récépissé de DT
 Récépissé de DICT
 Récépissé de DT/DICT conjointe

Dénomination : VALOREM
Complément d'adresse : SIMON DUTOT
Numéro / Voie : LUCIE LABARTHE
Lieu-dit / BP :
Code Postal / Commune : 33323 BEGLES CEDEX
Pays : France

N° consultation du téléservice : 2017041900495TT
Référence de l'exploitant : SDT17-000340-GAZ
N° d'affaire du déclarant :
Personne à contacter (déclarant) : LUCIE LABARTHE
Date de réception de la déclaration : 19/04/2017
Commune principale des travaux : MARGIGNY
Adresse des travaux prévus : TERRE NEUVE

Coordonnées de l'exploitant :
Raison sociale : SEOLIS SIEDS ENERGIES SERVICES
Personne à contacter :
Numéro / Voie : DT/DICT BAT WATT
Lieu-dit / BP : 336, AVE DE PARIS CS 98536
Code Postal / Commune : 79025 NIORT CEDEX
Tél. : 0549086615 Fax : 0549086619

Eléments généraux de réponse

Les renseignements que vous avez fournis ne nous permettent pas de vous répondre. La déclaration est à renouveler. Précisez notamment :
 Les réseaux/ouvrages que nous exploitons ne sont pas concernés au regard des informations fournies. Distance > à : _____ m
 Il y a au moins un réseau/ouvrage concerné (voir liste jointe).
Catégorie de réseaux/ouvrages (voir liste des catégories au verso) : GA

Modification ou extension de nos réseaux / ouvrages

Modification ou extension de réseau/ouvrage envisagée dans un délai inférieur à 3 mois :
 Réalisation de modifications en cours sur notre réseau/ouvrage.
Veuillez contacter notre représentant : _____ Tél. : _____
NB : Si nous avons connaissance d'une modification du réseau/ouvrage dans le délai maximal de 3 mois à compter de la consultation du téléservice, nous vous en informons.

Emplacement de nos réseaux / ouvrages

Plans joints : Références : 8306044 Echelle : 1/200 Date d'édition : 19/04/2017 Sensible : Prof. régl. min : _____ cm Matériau réseau : _____
NB : La classe de précision A, B ou C figure dans les plans.
 Réunion sur chantier pour localisation du réseau/ouvrage : Date retenue d'un commun accord : ____/____/____ à ____ h
ou Prise de RDV à l'initiative du déclarant (date du dernier appel non conclusif : ____/____/____)
 Votre projet doit tenir compte de la servitude protégeant notre ouvrage.
 (cas d'un récépissé de DT) Tous les tronçons dans l'emprise ne sont pas en totalité de classe A : investigations complémentaires ou clauses particulières au marché à prévoir.
 Les branchements situés dans l'emprise du projet et pourvus d'affleurant sont tous rattachés à un réseau principal souterrain identifié dans les plans joints.
(1) : facultatif si l'information est fournie sur le plan joint.

Recommandations de sécurité

Les recommandations techniques générales en fonction des réseaux et des techniques de travaux prévues sont consultables sur www.reseaux-et-canalizations.gouv.fr
Les recommandations techniques spécifiques suivantes sont à appliquer, en fonction des risques liés à l'utilisation des techniques de travaux employées :
Rubriques du guide technique relatives à des ouvrages ou travaux spécifiques :
Pour les exploitants de lignes électriques : si la distance d'approche a été précisée, la mise hors tension est : possible impossible
Mesures de sécurité à mettre en œuvre : Voir renseignements complémentaires joints.
Dispositifs importants pour la sécurité : Voir la localisation sur le plan joint

Cas de dégradation d'un de nos ouvrages

En cas de dégradation d'un de nos ouvrages, contactez nos services au numéro de téléphone suivant : 0549086605
Pour toute anomalie susceptible de mettre en cause la sécurité au cours du déroulement du chantier, prévenir le service départemental d'incendie et de secours (par défaut le 18 ou le 112) :

Responsable du dossier
Nom : Mme ARNOULD NATHALIE
Désignation du service : AGENCE SUD
Tél. : 0549086615

Signature de l'exploitant ou de son représentant
Nom du signataire : Mme ARNOULD NATHALIE
Signature :
Date : 19/04/2017 Nombre de pièces jointes, y compris les plans : 1

La loi n° 78-17 du 6 janvier 1978 modifiée relative à l'informatique, aux fichiers et aux libertés, garantit un droit d'accès et de rectification des données auprès des organismes destinataires du formulaire.

Soregies N° DE DOSSIER 08306044 **PIECE N° 1/1**
PROJET GAZ

RESPONSABLE REGIE DES TRAVAUX

AGENCE DE : S.C.D.R.
Nom : GILBERT.E
Date :
Signature :
Date :
Signature :

IDENTIFICATION DU CHANTIER

COMMUNES TRAVERSEES : MARGIGNY
CODE INSEE : 166
DESIGNATION DES TRAVAUX : REPRISE RESEAU GAZ (RECOLEMENT)
TYPE DE GAZ : Propane Naturel

OBJET DES TRAVAUX	CANALISATIONS							CUVE			
	Aer	Ø20	Ø32	Ø40	Ø43	Ø110	Ø125	Ø160	Nb lots	Nb	Type
Creation											
Renouvellement											
Renforcement											
Depose											


ENTREPRISE
BONMORT RESEAUX SAS
Agence de BONMORT
Boulevard de Vertou
79370 CELLES-SUR-BELLE
Tél : 05 49 79 89 33
Fax : 05 49 35 99 83
bonmort@reseau.com

NO	DATE	OBJET	Établi par	Visa	VISÉ par	Visa
A	03/09/08	RECOLEMENT	RETIERG		SURED	

N° AFFAIRE : 16398000
ECHELLE : 1/200^{ème}
Avec Modification(s)
Définitif le :
Sans Modification



VIII.7 Lettre d'engagement

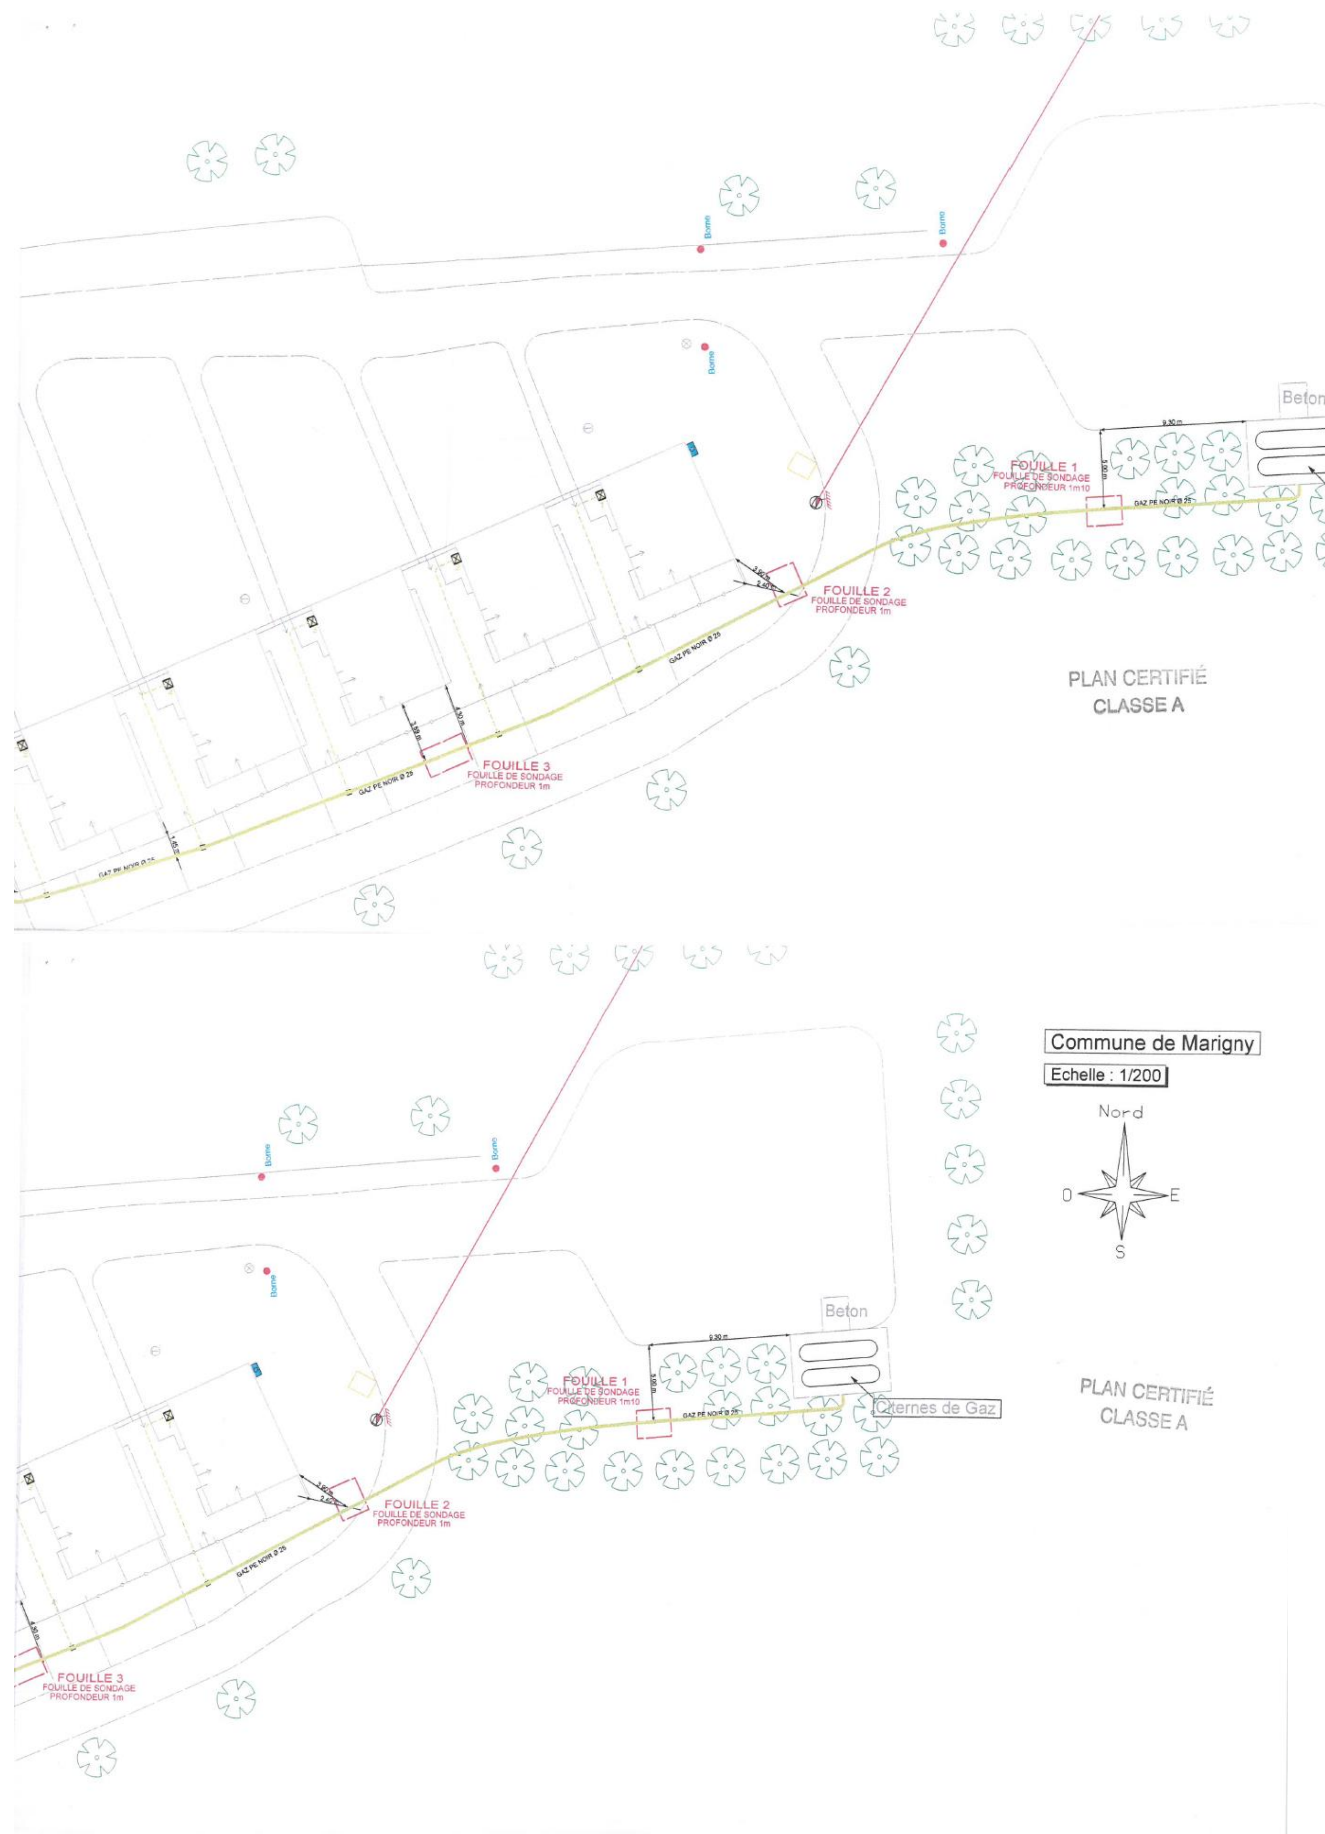

Mairie de Marigny

VALOREM Energies
213 cours Victor Hugo
33323 BEGLES Cedex

Conformément à la notice accompagnant la demande de permis de construire pour le parc photovoltaïque, la commune de Marigny s'engage à entretenir le site.

Autour du projet, les prairies seront fauchées à l'aide d'un Girobroyeur courant septembre chaque année. Le travail s'effectuera à partir du centre de la parcelle vers l'extérieur.

Les résidus seront exportés s'ils se trouvent en abondance.

Les terrains étant très pierreux et sans réserve hydrique la pousse herbacée est très limitée en été.

Les arbres haute tige seront coupés ou élagués.

Le maire
Daniel Baudouin

Mairie de MARIGNY 8 place du centre 79360 tél 05 49 09 75 12 marignymairie@wanadoo.fr

